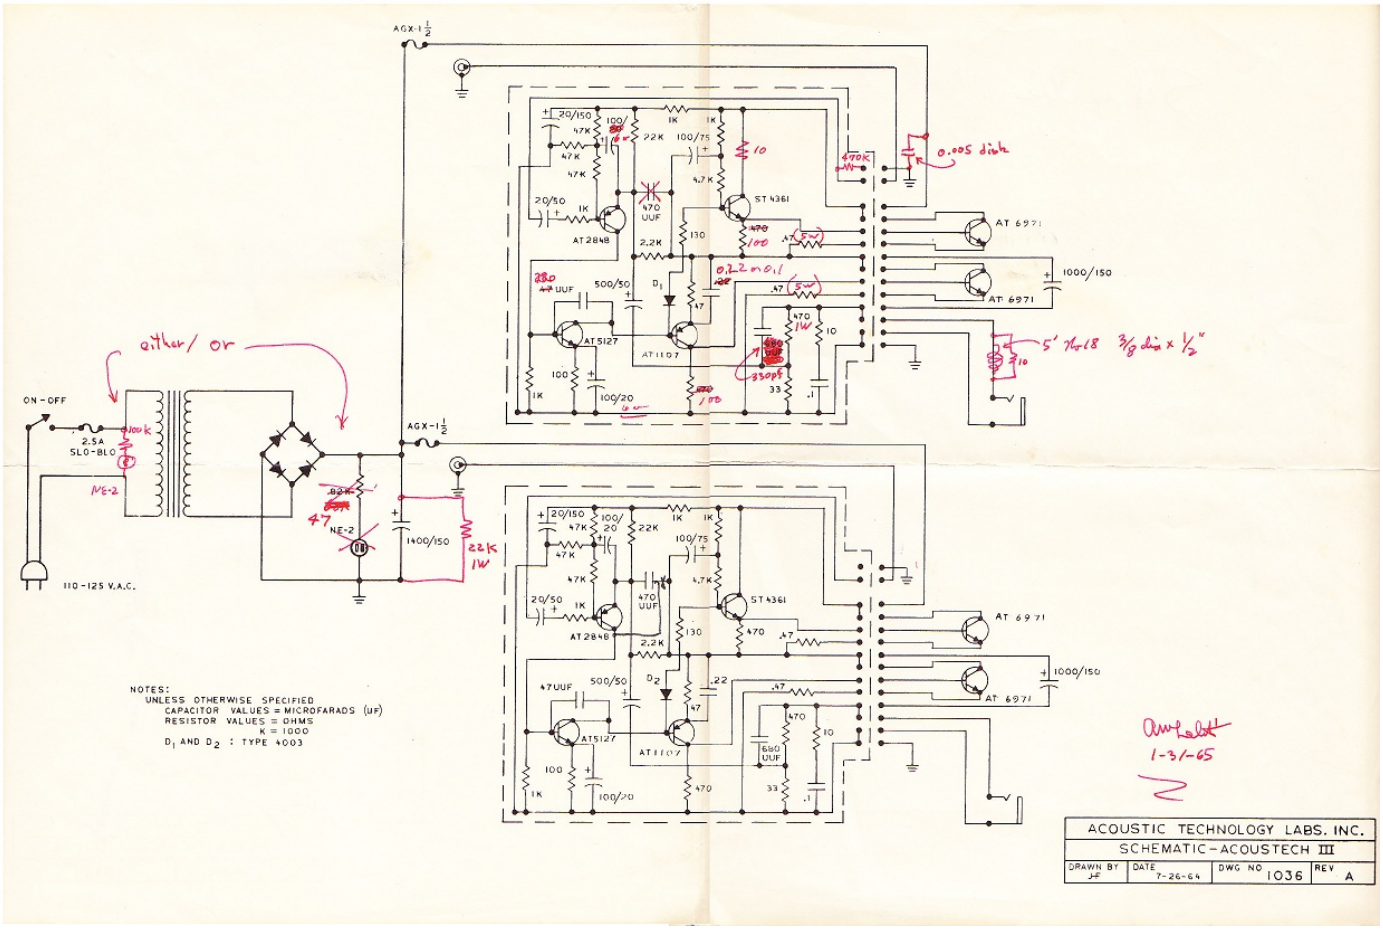
AGX-1 1/2
ON-OFF
2.5A
SLO-BLO
110-125 V.A.C.
either/ or
NE-2
1400/150
22K 1W
AT 2848
AT 5127
AT 1107
ST 4361
AT 6971
1000/150
0.005 disk
470K
5' 7x18 3/8 dia x 1/2"
NOTES:
UNLESS OTHERWISE SPECIFIED
CAPACITOR VALUES = MICROFARADS (uF)
RESISTOR VALUES = OHMS
K = 1000
D1 AND D2 : TYPE 4003
1-31-65
ACOUSTIC TECHNOLOGY LABS. INC.
SCHEMATIC-ACOUSTECH III
DRAWN BY JF
DATE 7-26-64
DWG NO 1036
REV A